

新建铁路赣州至深圳客运专线（东源段）GSSG-4 标临时用地（1#拌和站）土地复垦项目初步验收意见

1	临时用地使用单位	中铁二十五局集团第一工程有限公司赣深客专 GSSG-4 标项目经理部
2	临时用地复垦地块名称	1#拌和站（DK55）
3	工程概况	《新建铁路赣州至深圳客运专线（东源县）GSSG-4 标临时用地土地复垦方案》、《新建铁路赣州至深圳客运专线（东源县）GSSG-4 标协议外临时用地土地复垦方案》分别由广州粤地信息科技有限公司、广东南粤规划设计有限公司编制。本次申请验收的临时用地 1#拌和站（DK55）包含 1 个地块，位于黄田镇黄田村，申请总面积 2.7663hm ² （已批复面积 0hm ² ，未批复面积 2.7663hm ² ），实际损毁面积 2.0632hm ² ，复垦目标地类为有林地、村庄用地。
4	施工过程	复垦工程从 2023 年 7 月 1 日开工至 2023 年 10 月 20 日已完成复垦各项工作，通过土地平整工程（砌体拆除、客土回覆与平整）、土壤改良工程（施有机肥、土地翻耕）、植物措施等措施，恢复了临时用地原有生产条件。
5	复垦任务完成情况	1#拌和站：应复垦工程量（砌体拆除 4126.4m ³ ，客土回覆与平整 6189.6m ³ ，施有机肥 30.95t，土地翻耕 2.0632hm ² ，撒播草种 618.93kg）。 已按要求完成复垦工程量，土壤检测结果符合相关标准。
6	工程质量认定	土地复垦工作已按照原方案进行复垦，达到验收条件。
7	初步验收意见	县自然资源局会同县农业农村局、县林业局、市生态环境局东源分局等有关部门，组织邀请有关专家和农村集体经济组织代表，依据土地复垦方案、阶段土地复垦计划，对 1#拌和站复垦工作进行验收。经现场检查和查看相关资料，1#拌和站按复垦方案要求完成土地平整工程（砌体拆除、客土回覆与平整）、土壤改良工程（施有机肥、土地翻耕）、植物措施等工作，基本达到复垦目标要求，后期需持续做好管护工作，定期对地块作物生长情况进行监测及补种，到管护期结束时达到周边同等地类生产力水平。
8	附件	1#拌和站红线范围、现场复垦照片、复垦竣工图

一、红线范围

新建铁路赣州至深圳客运专线（东源县段）项目临时用地（1#拌和站）土地复垦（中铁二十五局集团CSSG-4标）航拍图

N
1: 1500

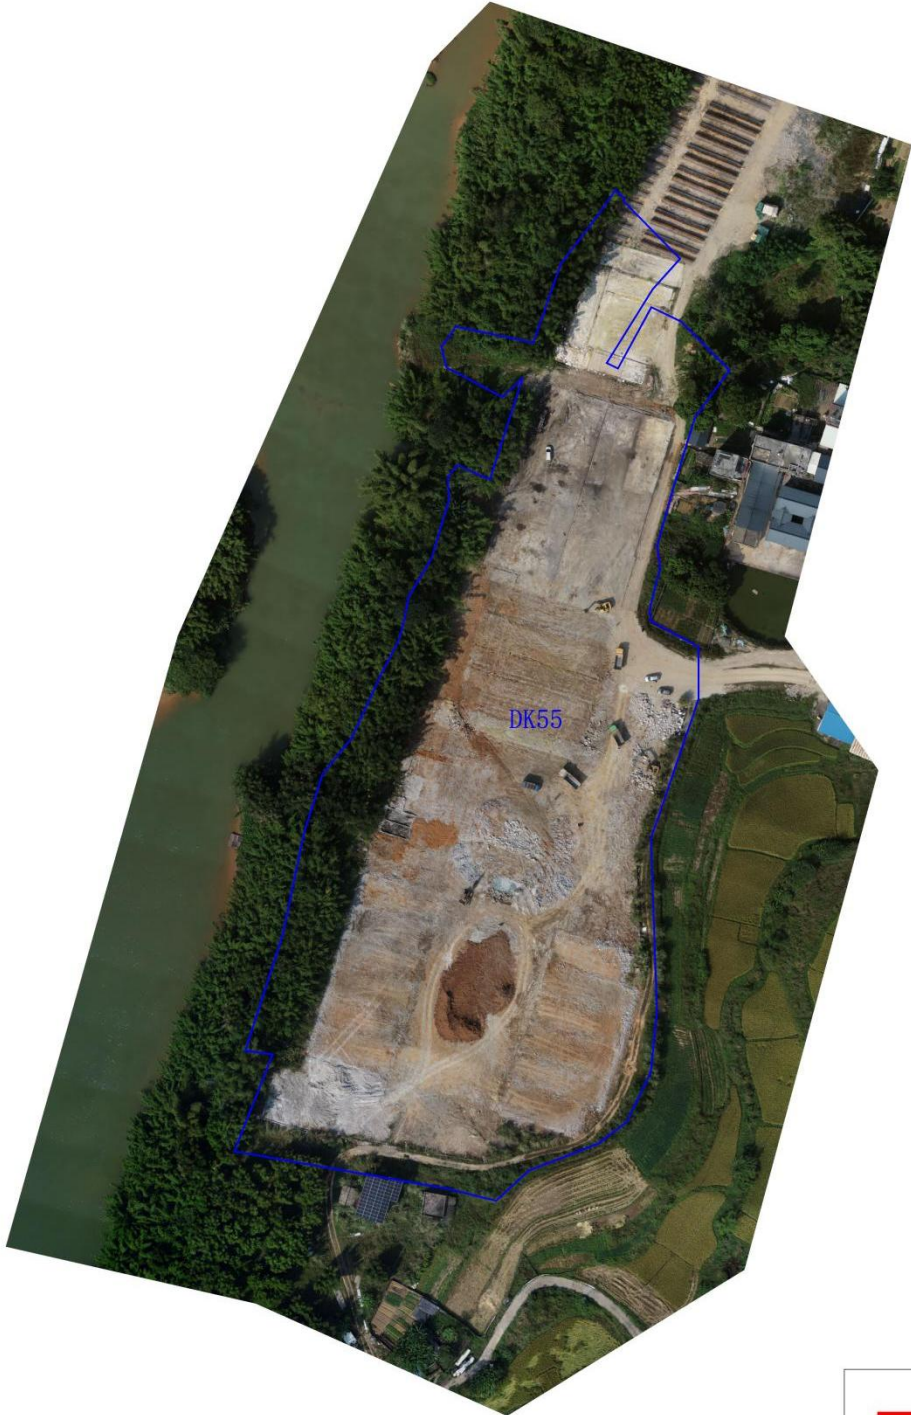


图 例

	临时用地已报批红线 (0.00平方米)
	临时用地未报批红线 (27662.99平方米)

坐 标 系	2000国家大地坐标系
测绘公司	广东纬地勘测科技有限公司
摄影日期	2023年10月18日

二、现场复垦照片：



经度: 114.990618

纬度: 23.895968

地址: 广东省河源市东源县满坑

时间: 2023-11-30 09:53:39

三、复垦竣工图：

新建铁路赣州至深圳客运专线（东源县段）项目临时用地（1#拌和站）土地复垦（中铁二十五局集团GSSG-4标）竣工图

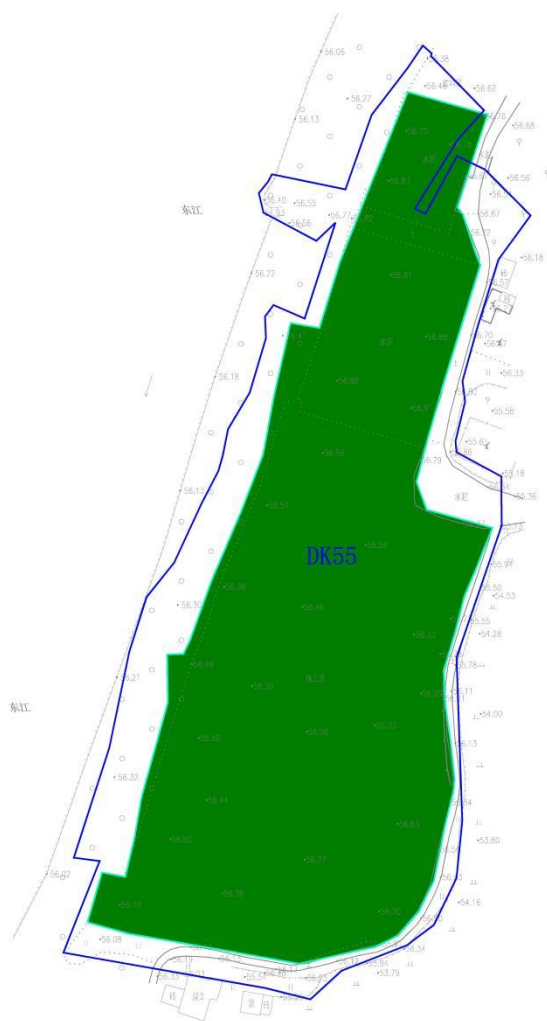


图 例

	临时用地已报批红线 (0.00平方米)		水田
	临时用地未报批红线 (27662.99平方米)		旱地
	田埂		林地及其他
	水沟		园地
	实际损毁面积 (20631.79平方米)		

坐 标 系	2000国家大地坐标系	日 期	2023年10月19日
施工单位	中铁二十五局集团赣深客专GSSG-4标工程指挥部		